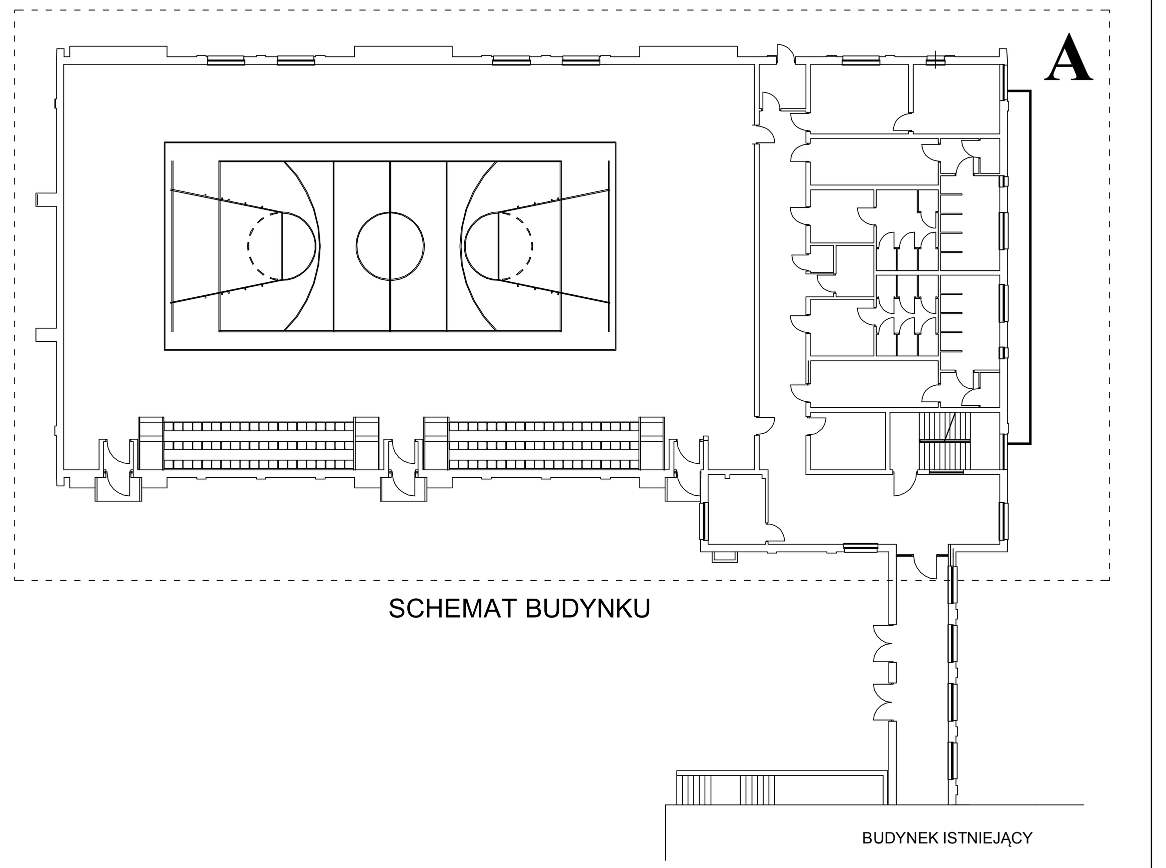

SCHEMAT BUDYNKU

SYSTEMOWY KOMIN DYMOWO-WENT. FIRMY "Schiedle"

PRZEWÓD DYMOWY
PRZEWODY WENTYLACYJNE

INSTALACJA WENTYLACJI MECHANICZNEJ ,PROWADZONEJ POD SPODEM STROPU NAD PARTEREM

UWAGA: KOMINY Z RUR SPIRO Ø16 PROWADZONE 0,15cm PONIŻEJ SUFITU NAD WENTYLOWANĄ KONDYGNACJĄ

OZN. ŚCIĄGU KOMINA PONAD TĄ KONDYGNACJĄ

OZNACZENIE WYMIARÓW PRZEWODU SPIRO ORAZ MIEJSCA JEGO OTWARCIA/WLOTU

OZNACZENIE GRAF. PRZEWODU WENTYLACYJNEGO Z RUR SPIRO WENTYLUJĄCEGO AKTUALNĄ KONDYGNACJĘ NP.:
"NR.1" - WENTYLUJE PARTER(1 KOND. WENTYLOWANA)
"NR.2" - WENTYLUJE PIĘTRO(2 KOND. WENTYLOWANA)

UWAGA: UKŁAD IZOLACJI TERMICZNEJ ŚCIAN, PODZIAŁÓW FASADOWYCH I MATERIAŁOWYCH ORAZ ELEMENTÓW OZDOBNYCH BUDYNKU I ICH WYMIARY WG DETALI.

UWAGA: ZAMIAST ŚCIANEK MUROWANYCH NA GRUBOŚĆ 6 cm ODDZIELAJĄCYCH POMIESZCZENIA SANITARNE CZĘŚCI SOCJALNEJ MOŻNA ZASTOSOWAĆ KABINY SYSTEMOWE PRAFABRYKOWANE WYKONANE Z PROFILI ALUMINIOWYCH I PŁYT WIÓROWYCH W/G KART KATALOGOWYCH ZAMIESZCZONYCH W ZAWARTOŚCI OPRACOWANIA
UWAGA: W PRZYPADKU ZASTOSOWANIA KABIN SYSTEMOWYCH , NALEŻY POMINĄĆ PRZY ZAMÓWIENIU STOLARKI DRZWI Z NR."D1"

OZNACZENIA GRAFICZNE

Hw=3.78(3.30) — WYSOKOŚĆ POM.PO WYKOŃCZENIU SUFITEM PODWIESZONYM Z PŁYT GKFI; WYSOKOŚĆ DO SPODU STROPU WŁAŚCIWEGO; WYSOKOŚĆ WEWNĄTRZ POMIESZCZEŃ

Hw=13.81/9.92 — WYSOKOŚĆ POM.W DOLE SKOSU; WYSOKOŚĆ W GÓRZE SKOSU

E — PROJEKTOWANE ZŁĄCZE KABLOWE

OPIS OZNACZEŃ INDYWIDUALNYCH ELOKNA:
WYSOKOŚĆ OD POSADZKI DO PARAPETU Hp=91
ODPORNOŚĆ OGNIOWA STOLARKI EI30
ŚREDNIA WYSOKOŚĆ STRZAŁKI ŁUKU
WYKOŃCZENIE OTWORU -W FORMIE ŁUKU
ZNAK "/" OKREŚLA WYMIARY STOLARKI W DOLE I W GÓRZE ŁUKOWEGO (DÓŁ/GÓRA) ZAKOŃCZENIA RAMY (NAJWIĘKSZY WYMIAR STOLARKI W ŁUKU LUB SKOSIE I W CZĘŚCI PROSTEJ OKNA)
WYMIAR CZĘŚCI OTWIERANEJ LUB PRZEZIERNEJ- OZN. PRZEZ SYMBOL"()"
WYMIARY CAŁEJ FASADY
200(120) 223/242 (219/230) Df3

OZNACZENIA PROJEKTOWANYCH ŚCIAN

- ŚCIANY ZEWNĘTRZNE I WEWNĘTRZNE KONSTRUKCYJNE Z BLOCZKÓW POROTHERM GR.25cm I Z CEGŁY PEŁNEJ DO WYDZIELENIA KOTŁOWNI
- ŚCIANY WEWNĘTRZNE DZIAŁOWE GR.12cm Z PUSTAKÓW PD-2 LUB POROTHERM
- ŚCIANY WEWNĘTRZNE DZIAŁOWE SYSTEMOWE Z PŁYTY GKFI 10 cm WEDŁUG WYTYCZNYCH/ KART KATALOGOWYCH FIRMY RIGIPS-ISOVER
- ŚCIANY WEWNĘTRZNE DZIAŁOWE Z CEGŁY DZIURAWKI LUB PD-1, GR.6

BILANS POWIERZCHNIOWO - LICZBOWY

Liczba pomieszczeń- 24
Liczba wejść do bud.-3główne, 1techniczne,3 przez łącznik
Wymiary części "A"-50,04x23,02m
Wysokość bud.w kalenicy-14,37m
Pbalkonu-23,09m2
Pgalerii-32,19m2

K	KOMUNIKACJA	
	Pu=	107.67m2
1	SALA GIMNASTYCZNA	
760.90	Pu=	~~771.83m2~~
2	POM. MAGAZYNOWE	
	Pu=	22.84m2
3	POM. SANITARNO -SOCJALNE	
	Pu=	125.09m2
4	POM. PORZĄDKOWE I TECHNICZNE	
	Pu=	44.65m2

POWIERZCHNIA ZBIORCZA PARTERU= ~~1072.08m2~~ 1061.15
POWIERZCHNIE ZBIORCZE BUDYNKU:
Pużytkowa nr 1=~~771.83m2~~ 760.90
Pużytkowa nr 2= 41.91m2
Pużytkowa nr 3= 143.19m2
Pużytkowa nr 4= 97.32m2
Pużytkowa nr 5= 76.74m2
Pkomunikacji= 185.28m2
Pużytkowa BUDYNKU=~~1316.27m2~~ 1305.34
P zabudowy =1186.70m2
KUBATURA = 14596.00m3

RZUT PARTERU CZĘŚCI "A" - BRYŁY SALI GIMNASTYCZNEJ 1:50

PRAWA AUTORSKIE ZASTRZEŻONE

ZESPÓŁ USŁUG PROJEKTOWO-INWESTYCYJNYCH W BISKUPCU	OBIEKT: SALA GIMNASTYCZNA W KOLNIE	ADRES: DZ.136,135/3,135/7	
RZUT PARTERU -CZĘŚĆ "A"			A-2
SKALA 1:50		IMIĘ I NAZWISKO	UPR.BUD.
	PROJEKTOWAŁ	mgr inż.arch. Radosław Przybylak	10/WMOKK/2006
	OPRACOWAŁ	tech.Teresa Młynowska	-
DATA 02.2010	SPRAWDZIŁ	mgr inż.arch. Tomasz Ślodowski	3/2004/OL